



Národní knihovna, Klementinum 190, Praha 1
1. nadzemní podlaží

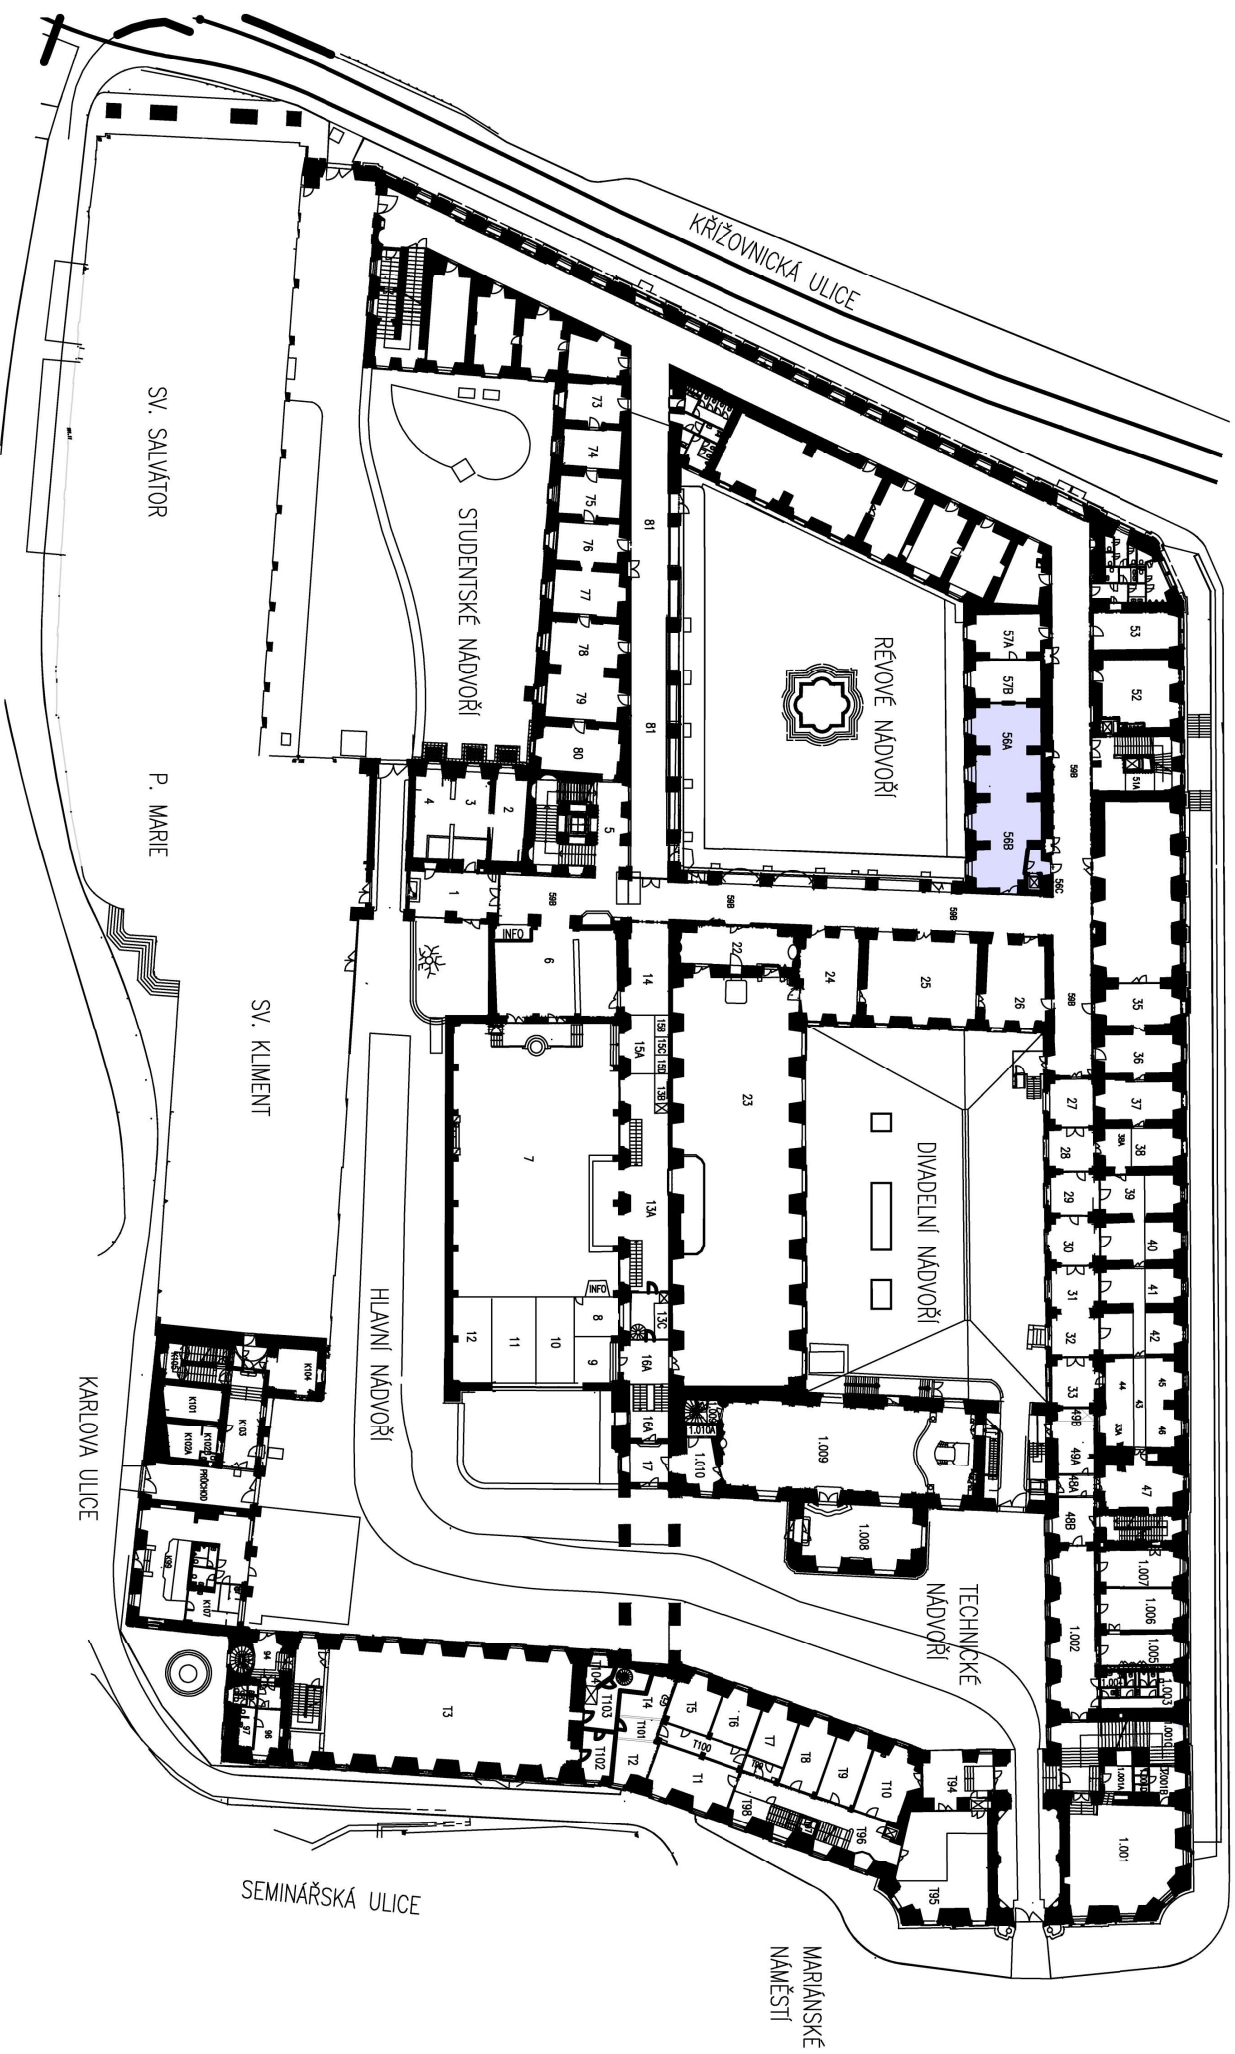

Národní knihovna, Klementinum 190, Praha 1
1. podzemní podlaží

1. podzemní podlaží

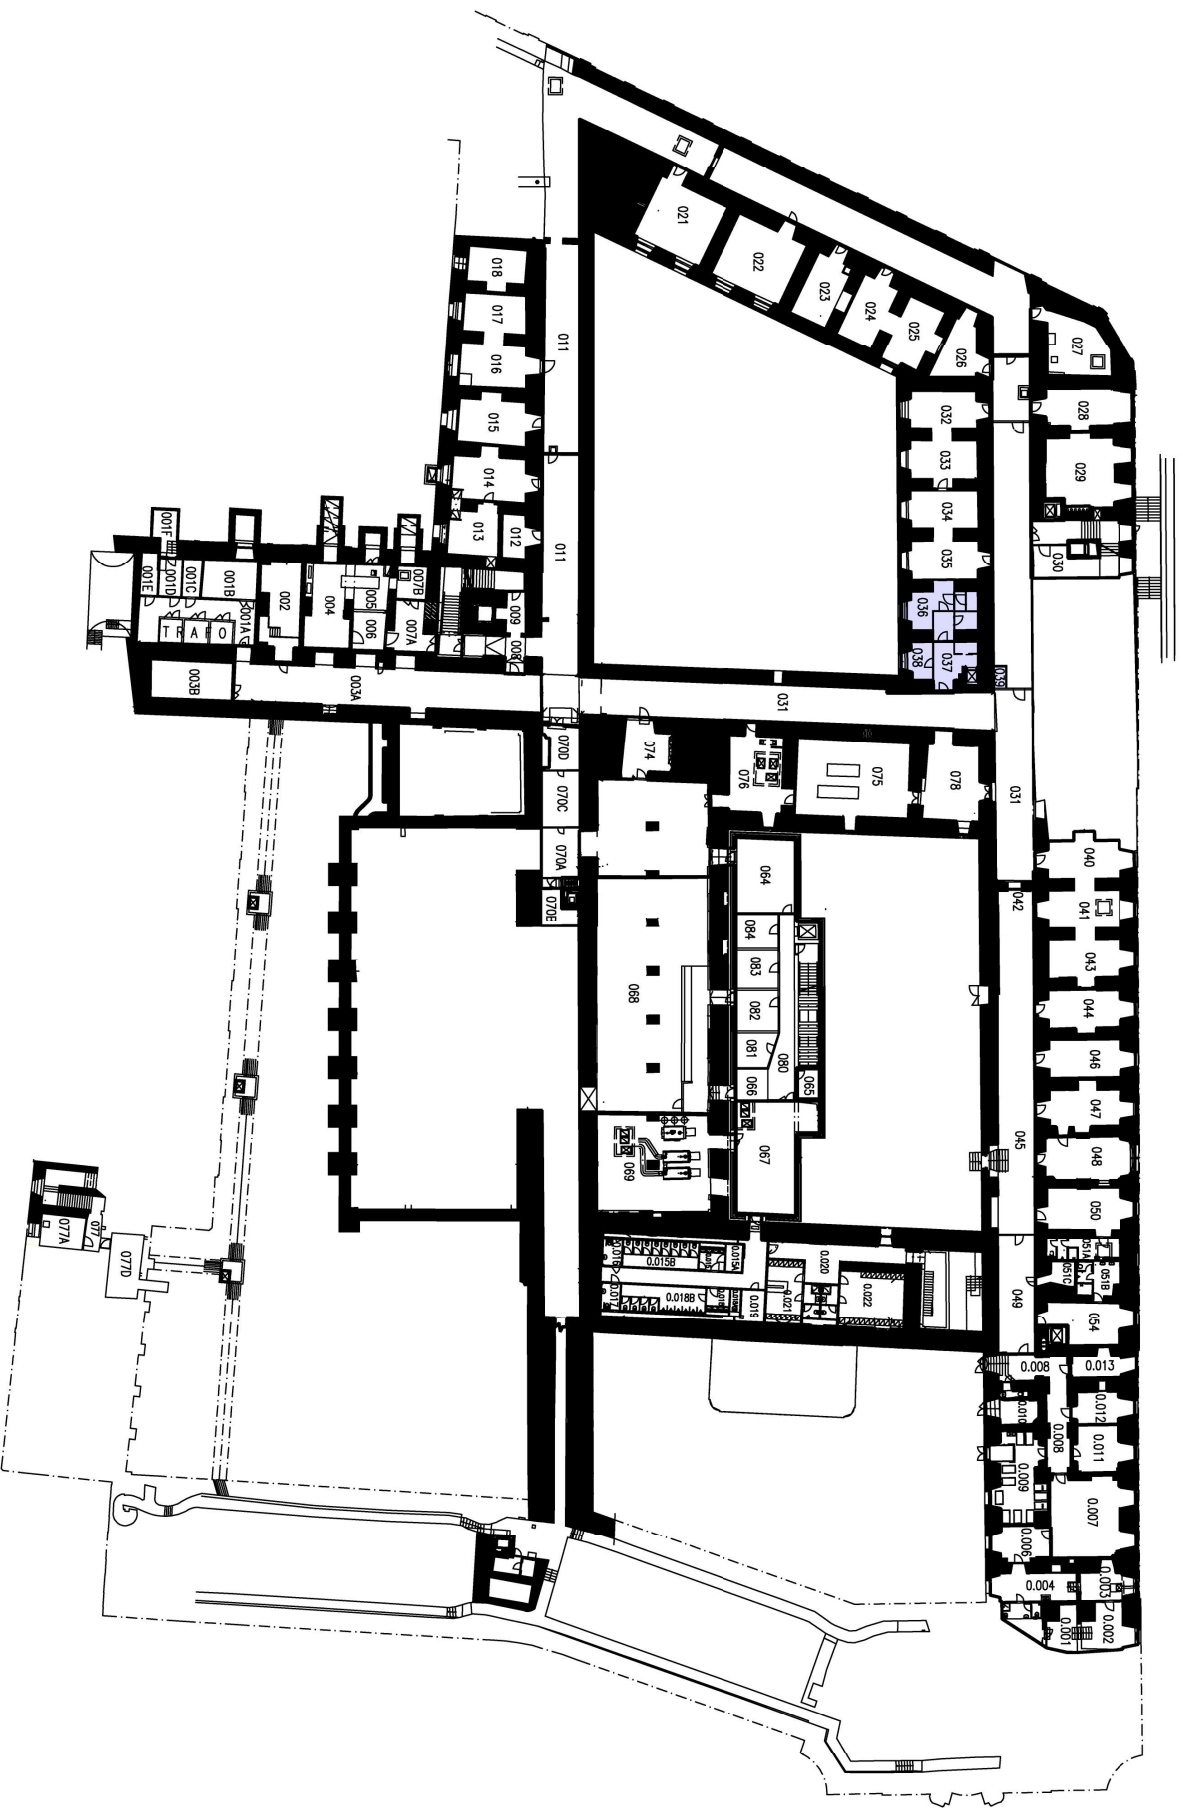

Stavební úpravy 1 : 100

**Obsah: Suterén – 1.p.p.
Skutečné provedení
stavebních úprav**

Stupeň:
Projekt skutečného provedení
stavebních úprav

Měřítko: 1 : 100	Číslo výk.-par 1
Datum: 02/2007	

Stavební úpravy 1 : 100

